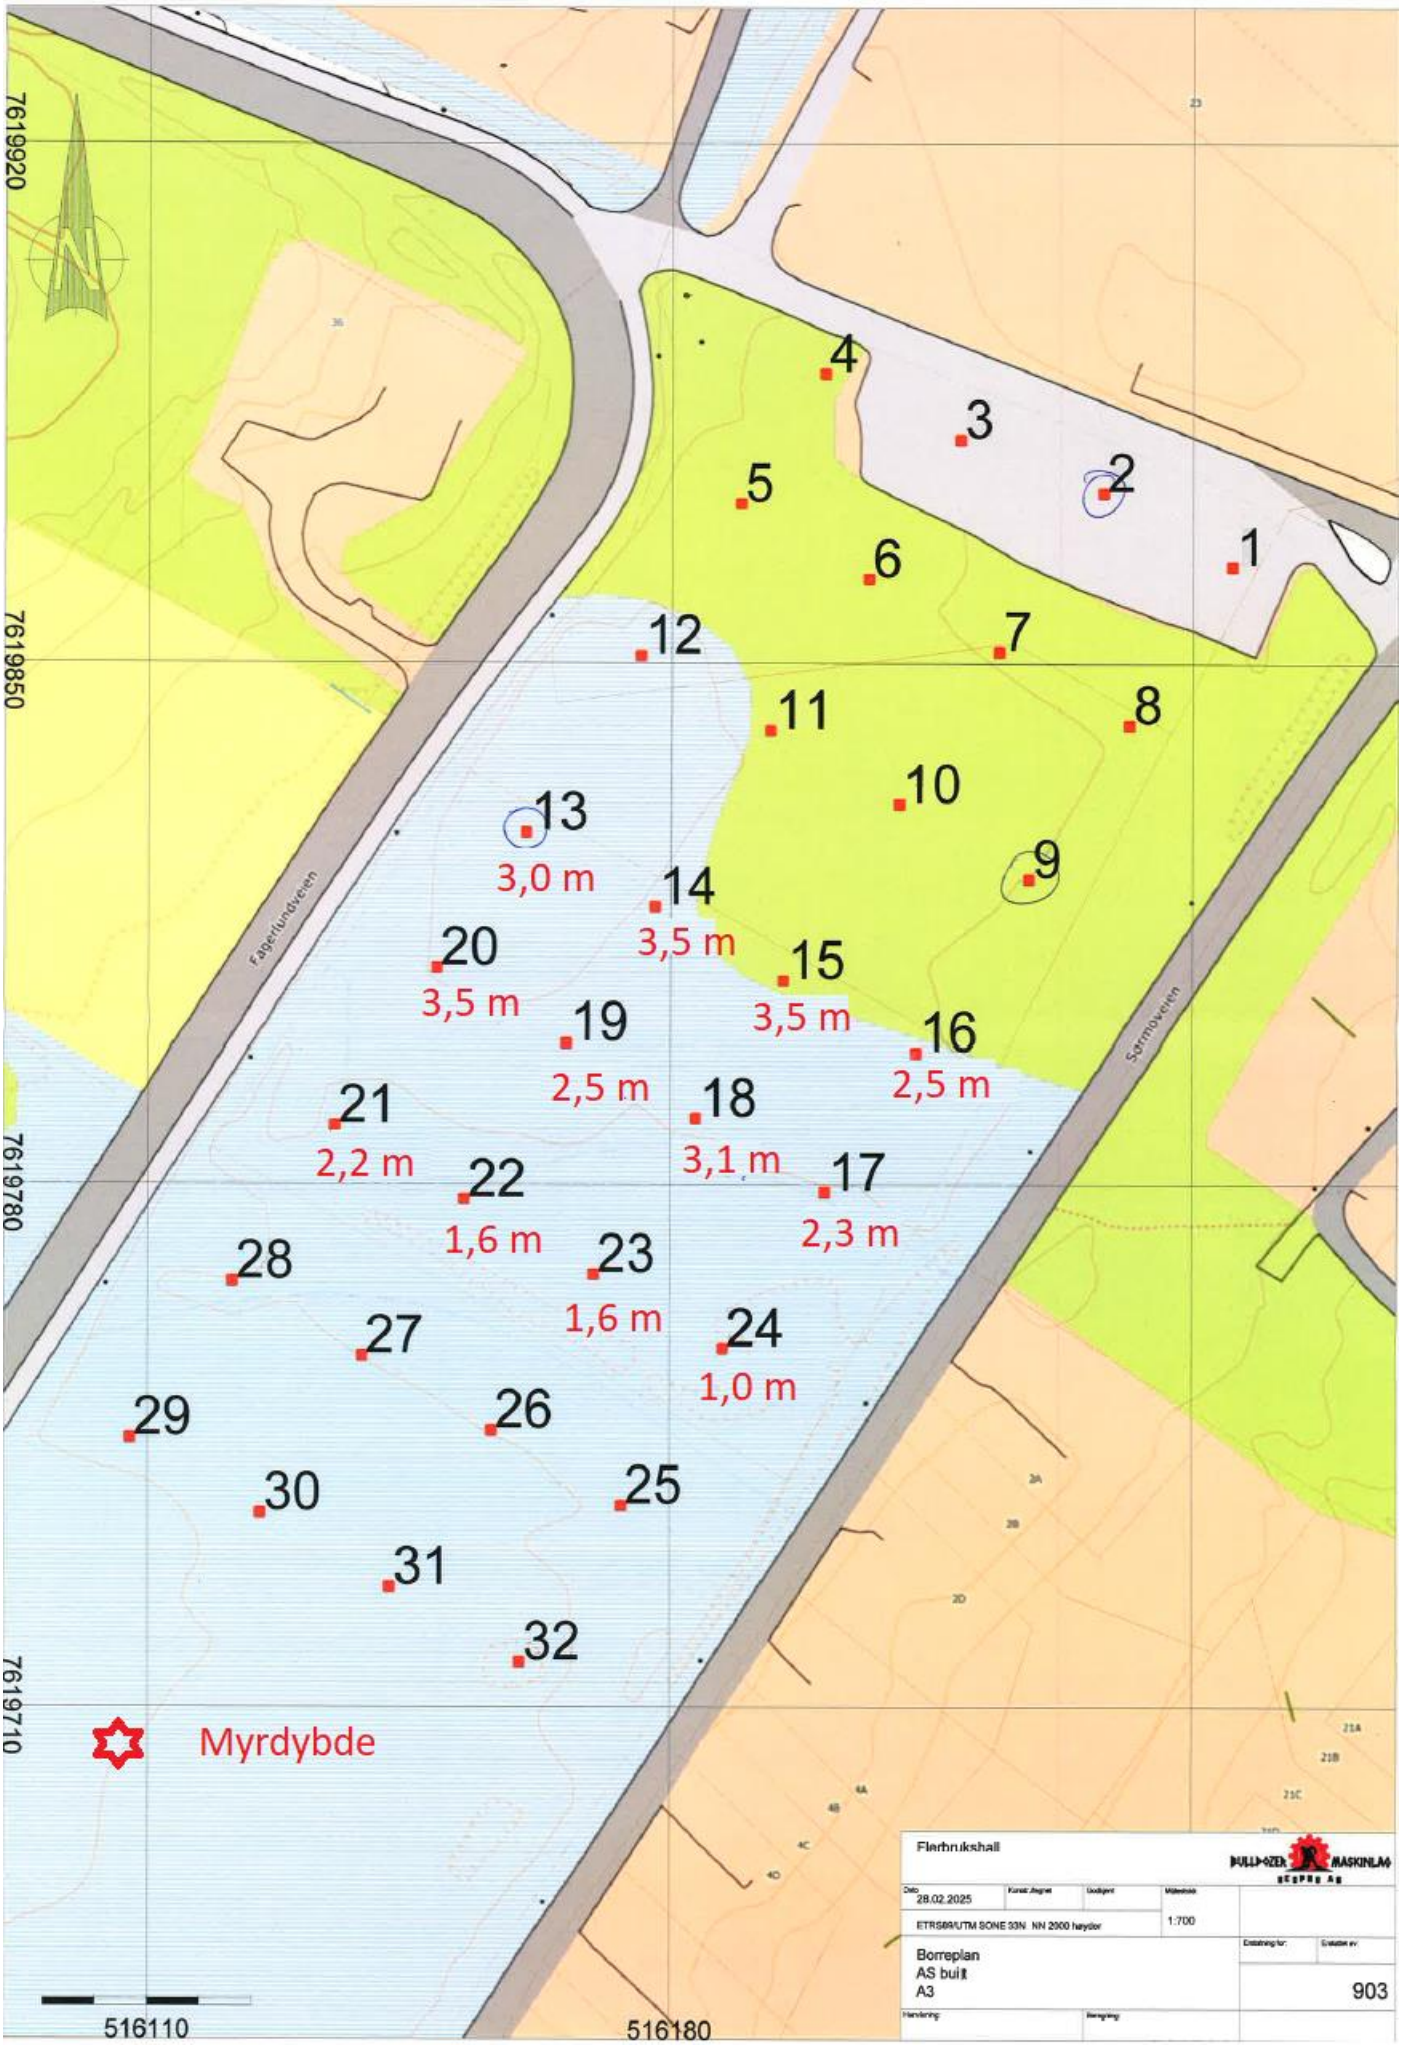

7619920
7619850
7619780
7619710
516110
516180
Fagerlundveien
Sørmoveien
1
2
3
4
5
6
7
8
9
10
11
12
13
3,0 m
14
3,5 m
15
3,5 m
16
2,5 m
17
2,3 m
18
3,1 m
19
2,5 m
20
3,5 m
21
2,2 m
22
1,6 m
23
1,6 m
24
1,0 m
25
26
27
28
29
30
31
32
Myrdybde
Flerbrukshall
28.02.2025
1:700
ETRS89/UTM SONE 33N NN 2000 høydar
Borreplan
AS built
A3
903